

MARKT UNTERGRIESBACH

Landkreis Passau

Markt Untergriesbach – Postfach 1007 – 94105 Untergriesbach



Telefon:
Fax:
Email:
Internet:

Markt Untergriesbach
Marktplatz 24
94107 Untergriesbach

08593 / 90 09-18
08593 / 90 09-30
hans-peter.lang@untergriesbach.com
www.untergriesbach.de



Gestattungsvertrag

Zwischen dem

Markt Untergriesbach, Marktplatz 24, 94107 Untergriesbach

und

Herrn Josef Hitzinger, Haunersdorf 17, 94107 Untergriesbach

wird folgendes vereinbart:

1. Der Markt Untergriesbach gestattet dem oben genannten Vertragspartner im Straßengrund der Gemeindestraße (Fl.Nr. 1689, Gemarkung Schaibing) Starkstromleitung (Länge ca. 7,00 Meter) an der im beiliegenden Lageplan gekennzeichneten Stelle zu verlegen.
2. Vor Beginn der Bauarbeiten hat sich der Vertragspartner über den Verlauf bereits verlegter Leitungen wie Strom-, Telekom-, Wasser- und Kanalleitungen zu erkundigen.
3. Für die Verkehrssicherung während der Bauzeit ist der Vertragspartner zuständig.
4. Für die Beschädigungen an bereits verlegten Leitungen übernimmt der Markt Untergriesbach keine Haftung.
5. Der ursprüngliche Zustand des Geländes und der Straße ist unverzüglich nach der Verlegung der Leitungen durch den Vertragspartner auf eigene Kosten wiederherzustellen.
6. Der Straßengrund wird nach den Bauarbeiten bzw. nach der Gewährleistung (2 Jahre) durch das Bauamt des Marktes Untergriesbach abgenommen. Sollten sich hier Setzungen ergeben, ist der Vertragspartner in der Pflicht, diese Setzungen nachzuarbeiten.
7. Für die Wartung und Unterhaltung der Leitung ist der Vertragspartner bzw. dessen jeweiliger Rechtsnachfolger verantwortlich.
8. Für Beschädigungen Dritter an der Leitung übernimmt der Markt Untergriesbach keine Haftung.

Öffnungszeiten:

Wir sind für Sie da:

Montag - Freitag

Mo / Di / Do

08:00 – 12:00 Uhr

14:00 – 16:00 Uhr

St.Nr. 153/114/50198

USt.IdNr. DE 130964970

Bankverbindung:

Sparkasse Untergriesbach (BLZ 740 500 00) Kto.-Nr. 360 016

IBAN: DE87 7405 0000 0000 3600 16 SWIFT-BIC: BYLADEM1PAS

Raiffeisenbank i. Südl. Bayer. Wald eG (BLZ 740 667 49) Kto.-Nr. 2 507 030

IBAN: DE87 7406 6749 0002 5070 30 SWIFT-BIC: GENODEF1HZN

Postbank München (BLZ 700 100 80) Kto.-Nr. 66 222 804

IBAN: DE79 7001 0080 0066 2228 04 SWIFT-BIC: PBNKDEFF

9. Grenzzeichen die bei den Grabarbeiten beschädigt werden oder abhandenkommen, müssen auf Kosten des Vertragspartners wiederhergestellt werden.
10. Falls bei einem Ausbau der Gemeindestraße, Erneuerung der Oberflächenentwässerung, bzw. öffentliche Wasserversorgung die private Starkstromleitung hinderlich ist, muss diese auf Kosten des Vertragspartners verlegt bzw. ausgebaut werden.
11. Unverzüglich nach Beendigung der Bauarbeiten ist der Vertragspartner verpflichtet, einen Bestandsplan im Maßstab 1:1000 mit Maßangaben zu Grenzsteinen oder einen anderen fixen Punkt, mit Angabe über Rohrdimension und Verlegetiefe im Bauamt des Marktes Untergriesbach abzugeben.
12. Circa eine Woche vor Beginn der Bauarbeiten ist das gemeindliche Bauamt des Marktes Untergriesbach über den genauen Termin des Baubeginns zu unterrichten.
13. Dieser Vertrag ist zweifach gleichlautend gefertigt. Die Vertragspartner erhalten je eine Ausfertigung.
14. Der beiliegende Lageplan ist Bestandteil dieses Vertrages.
15. Für diesen Gestattungsvertrag wird eine Gebühr von 50,00 EUR festgesetzt.

Untergriesbach, den 13.01.2015


MARKT UNTERGRIESBACH



Hermann Duschl
1. Bürgermeister



Hitzinger Josef

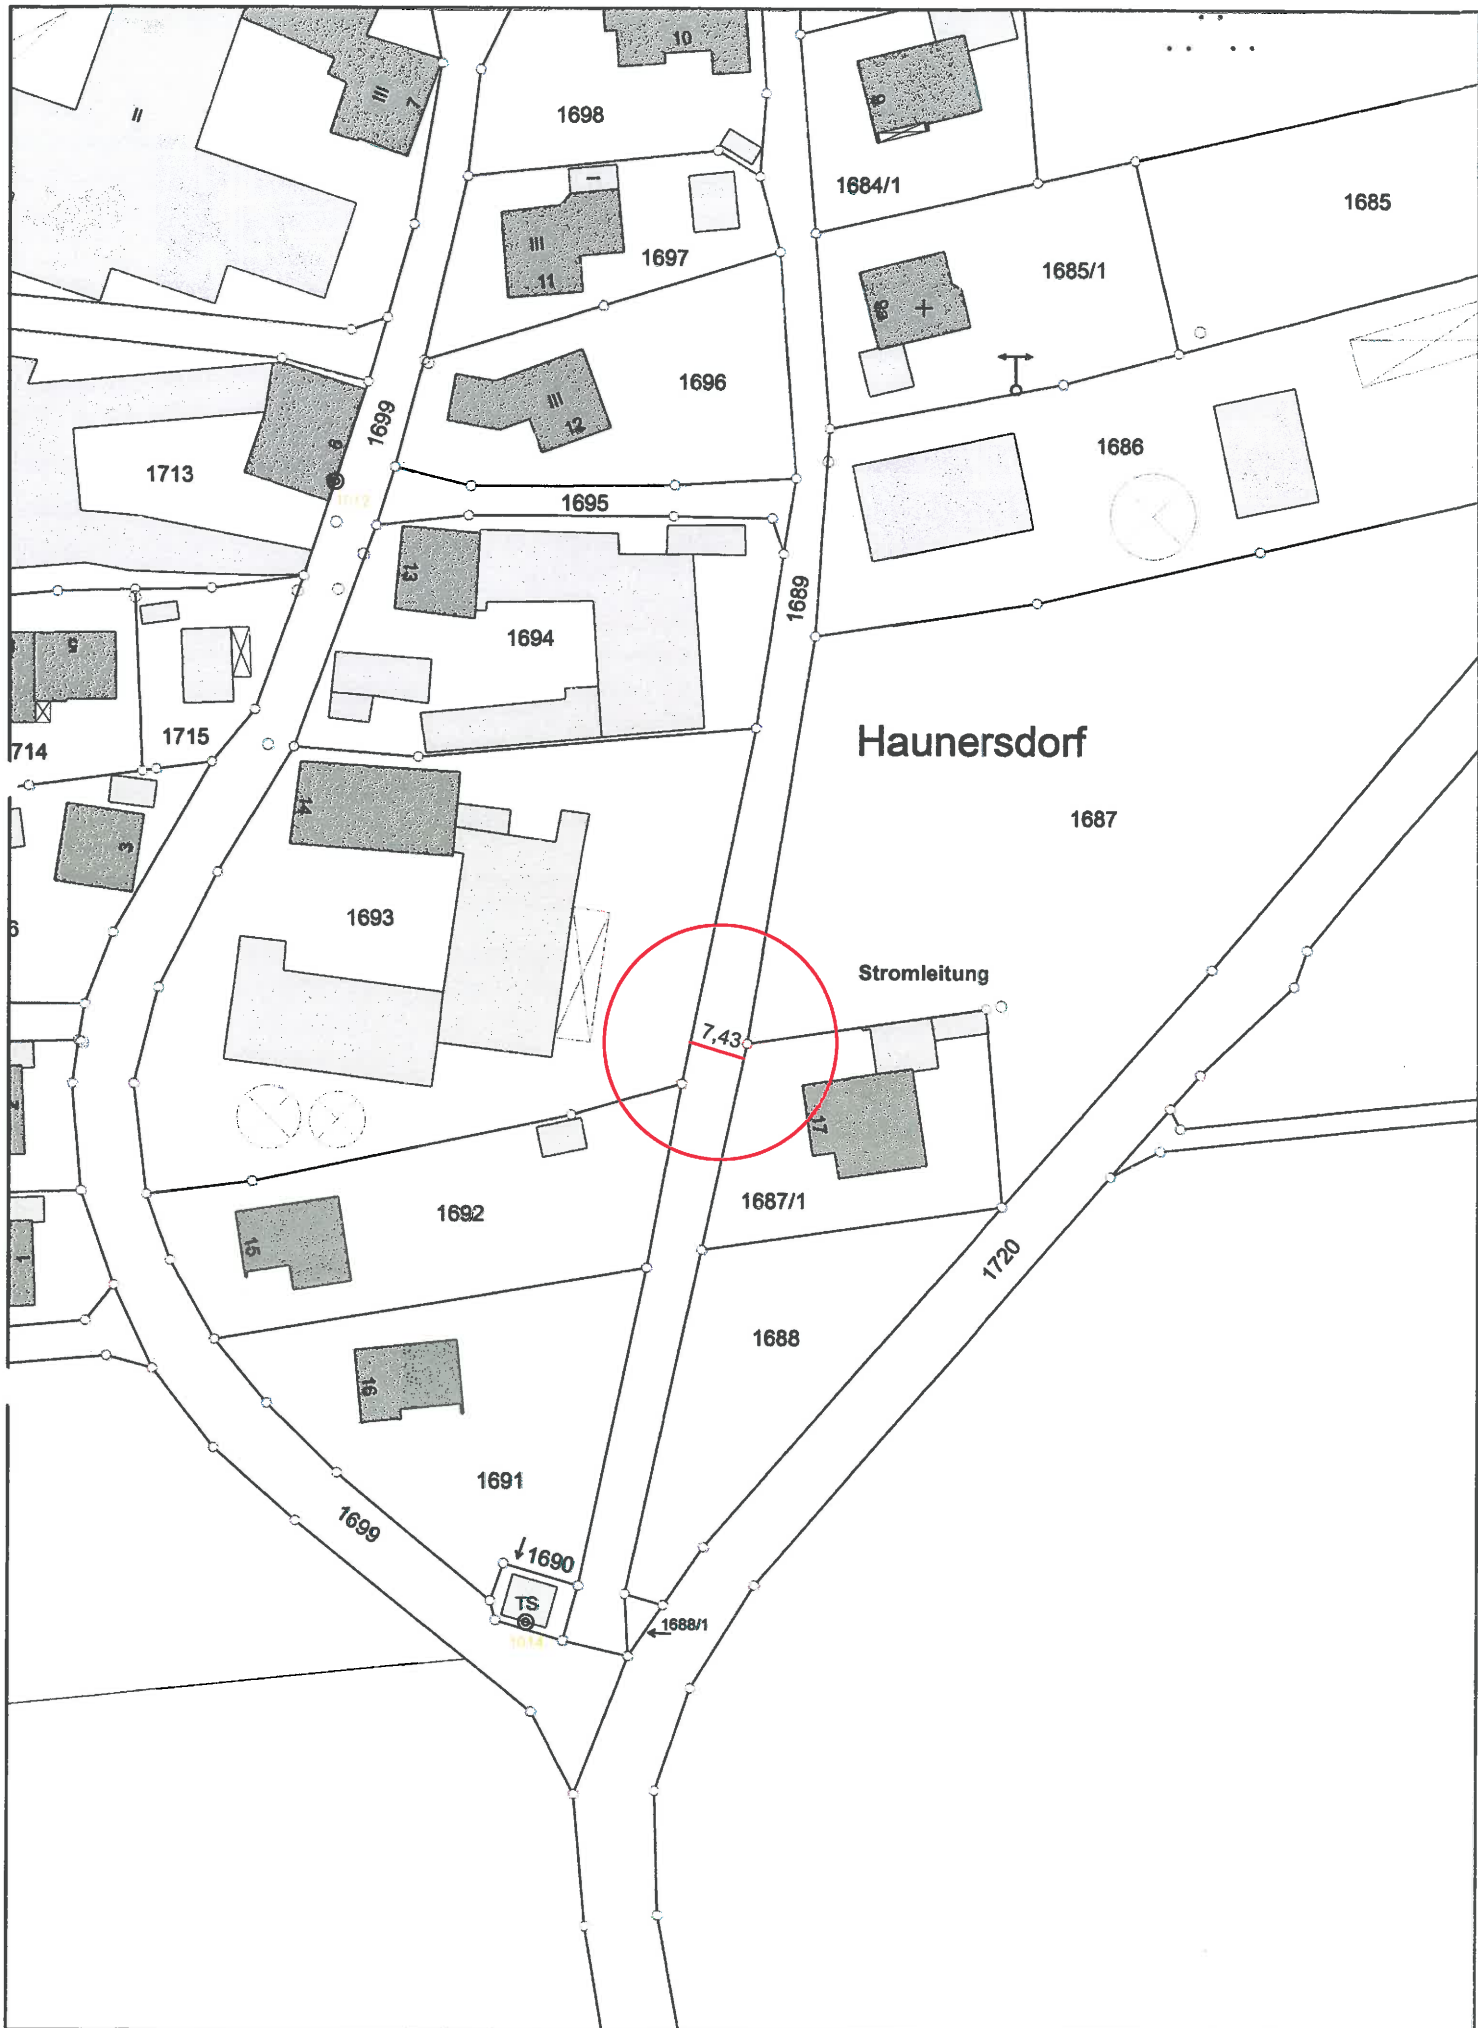

Markt Untergriesbach
Marktplatz 24
94107 Untergriesbach

Benutzer: LichtenM

Maßstab: 1:1.000

Datum: 14.01.2015



MARKT UNTERGRIESBACH

Landkreis Passau

Markt Untergriesbach – Postfach 1007 – 94105 Untergriesbach



Markt Untergriesbach
Marktplatz 24
94107 Untergriesbach



Telefon:
Fax:
Email:
Internet:

08593 / 90 09-18
08593 / 90 09-30
hans-peter.lang@untergriesbach.com
www.untergriesbach.de

(Tel. 1131)

Gestattungsvertrag

Zwischen dem

Markt Untergriesbach, Marktplatz 24, 94107 Untergriesbach

und

Josef Hitzinger, Haindorf 17
Herrn Georg Wagner, Hitzing 1, 94107 Untergriesbach

wird folgendes vereinbart:

1. Der Markt Untergriesbach gestattet dem oben genannten Vertragspartner im Straßengrund der Gemeindestraße (Fl.Nr. ¹⁶⁸⁹~~651~~, Gemarkung ~~Lämmersdorf~~) und ~~des Feldweges~~ (Fl.Nr. 1632, Gemarkung ~~Lämmersdorf~~) eine ¹⁶⁸⁹~~Oberflächenwasserleitung DN 150~~ (Länge ca. ^{1,00}~~14,00~~ Meter) an den im beiliegenden Lageplan gekennzeichneten Stellen zu verlegen. *Starkbau-leitung*
2. Vor Beginn der Bauarbeiten hat sich der Vertragspartner über den Verlauf bereits verlegter Leitungen wie Strom-, Telekom-, Wasser- und Kanalleitungen zu erkundigen.
3. Für die Verkehrssicherung während der Bauzeit ist der Vertragspartner zuständig.
4. Für die Beschädigungen an bereits verlegten Leitungen übernimmt der Markt Untergriesbach keine Haftung.
5. Der ursprüngliche Zustand des Geländes und der Straße ist unverzüglich nach der Verlegung der Leitungen durch den Vertragspartner auf eigene Kosten wiederherzustellen.
6. Der Straßengrund wird nach den Bauarbeiten bzw. nach der Gewährleistung (2 Jahre) durch das Bauamt des Marktes Untergriesbach abgenommen. Sollten sich hier Setzungen ergeben, ist der Vertragspartner in der Pflicht, diese Setzungen nachzuarbeiten.
7. Für die Wartung und Unterhaltung der Leitung ist der Vertragspartner bzw. dessen jeweiliger Rechtsnachfolger verantwortlich.
8. Für Beschädigungen Dritter an der Leitung übernimmt der Markt Untergriesbach keine Haftung.

Öffnungszeiten:

Wir sind für Sie da:

Montag - Freitag

Mo / Di / Do

08:00 – 12:00 Uhr

14:00 – 16:00 Uhr

Bankverbindung:

Sparkasse Untergriesbach (BLZ 740 500 00) Kto.-Nr. 360 016

IBAN: DE87 7405 0000 0000 3600 16 SWIFT-BIC: BYLADEM1PAS

Raiffeisenbank i. Südl. Bayer. Wald eG (BLZ 740 667 49) Kto.-Nr. 2 507 030

IBAN: DE87 7406 6749 0002 5070 30 SWIFT-BIC: GENODEF1HZN

Postbank München (BLZ 700 100 80) Kto.-Nr. 66 222 804

IBAN: DE79 7001 0080 0066 2228 04 SWIFT-BIC: PBNKDEFF

St.Nr. 153/114/50198

USt.IdNr. DE 130964970