Gesamtanlage
Lageplan
M 1:500

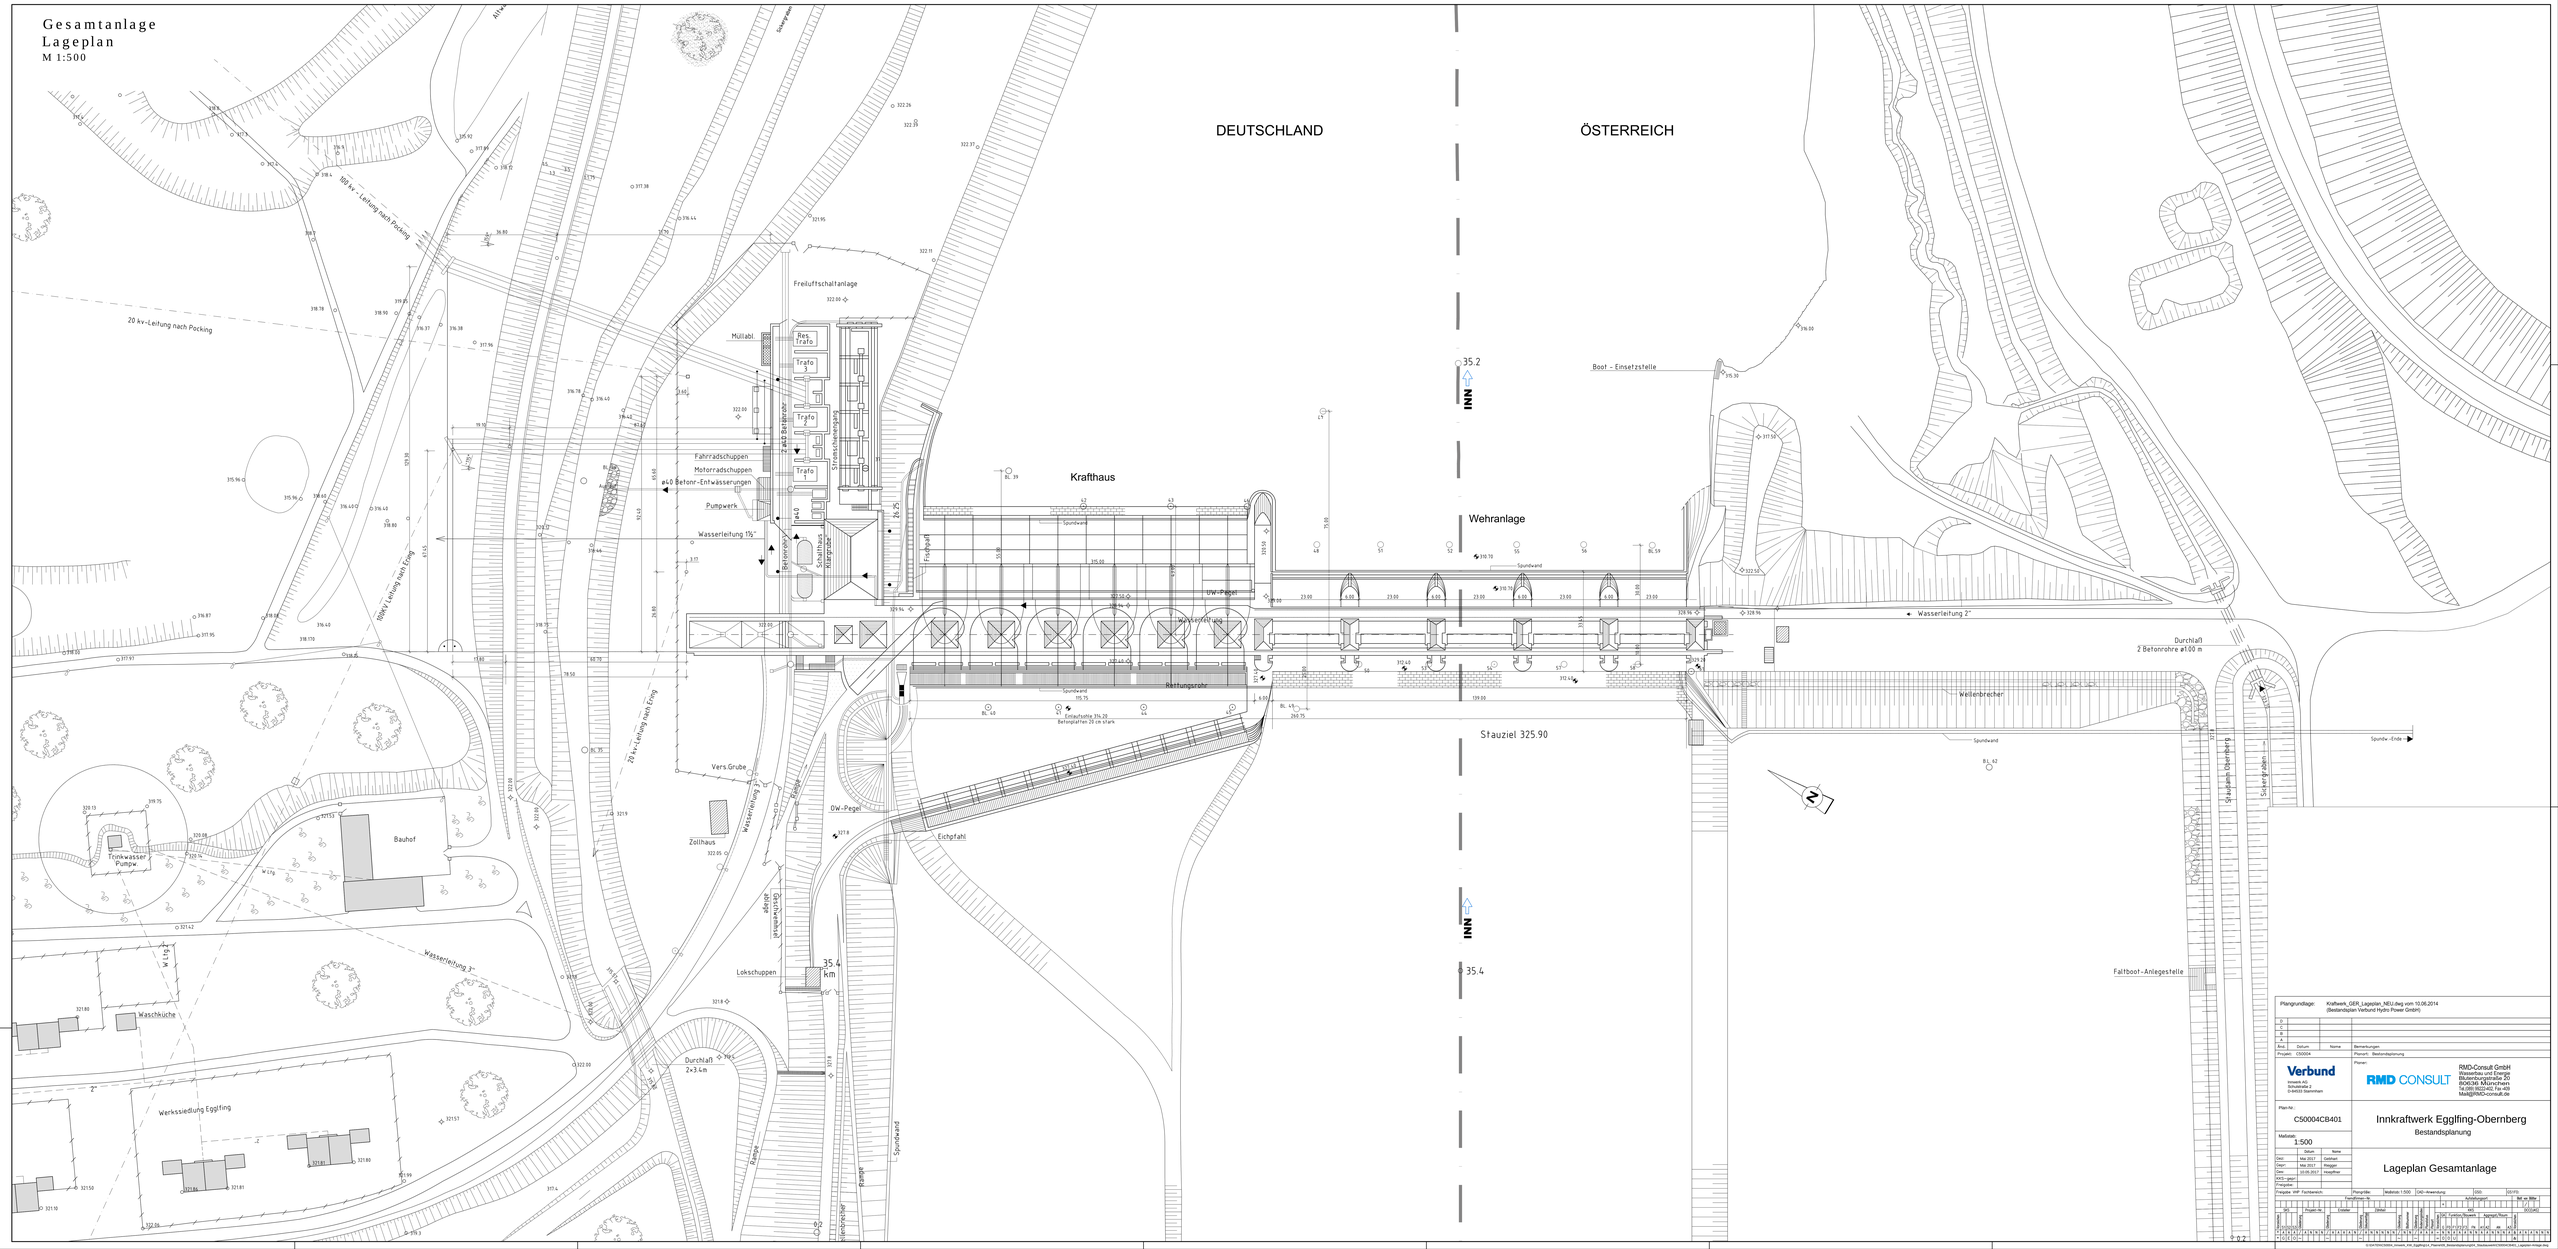

Planungsgrundlage:	Kraftwerk_GER_Lageplan_NEU.dwg vom 10.06.2014 (Bestandsplan Verbund Hydro Power GmbH)		
D			
C			
B			
A			
Änd.	Datum	Name	Bemerkungen
Projekt: C50004			Planart: Bestandsplanung

Planer:

Verbund
Innerfeld AG
Schulstraße 2
D-84503 Stammham

RMD CONSULT
RMD-Consult GmbH
Wasserbau und Energie
Blütenburgstraße 20
D-80636 München
Tel.089/18 00 40-0, Fax-Nr.-99
Mail@RMD-consult.de

Plan-Nr.: C50004CB401

Innkraftwerk Egglfing-Obernberg
Bestandsplanung

Maßstab: 1:500

	Datum	Name
Gez.:	Mai 2017	Gotthan
Gepr.:	Mai 2017	Hegger
Dat.:	10.06.2017	Hegg/Rae
KKS-Lgbez.:		
Freigabe:		

Lageplan Gesamtanlage

Freigabe: WIP Fachbereich: | Plangröße: | Maßstab: 1:500 | CAD-Anwendung: | 1000 | 00/00

Arbeitsgang: | BE nr. Bilfer:

Freiarbeitsnr.:

Index	Datum	Geänderte Seiten	Name	Index	Datum	Geänderte Seiten	Name

Erstellt: | Geprüft: | Freigegeben:

Datum | Name | Datum | Name | Datum | Name | Datum | Name | Datum | Name | Datum | Name | Datum | Name | Datum | Name