Auszug aus dem Katasterkartenwerk

Flurkarte/Ausschnitt aus der Flurkarte 17.59,23

Maßstab 1 : 1000 (Vergrößerung aus 1 : /)

Gemarkung Neuhaus

Weitergabe von Vervielfältigungen an Dritte nicht erlaubt.

Kartenstand 22.6.89 Vermessungsamt Passau

In der Darstellung der Grenzen können Veränderungen berücksichtigt sein, die noch nicht in das Grundbuch übernommen sind. Der Gebäudenachweis kann vom örtlichen Bestand abweichen.

Passau, den

Vermessungs

I. A.

BAYERN VERMESSUNGSV

DECKBLATT 13

ZUM BEBAUUNGSPLAN:

VIEHHAUSEN

GEMEINDE: NEUHAUS A. Inn

LANDKREIS: PASSAU

BESCHLOSSEN GEM. § 10 BAUGB UND ART. 91 ABS. 3 BAYBO IN DER SITZUNG VOM 16.11.89

Neuhaus a. Inn, 29.11.89

GEMEINDE DATUM

i.A. Weilhart

~~DER BÜRGERMEISTER~~

BEKANNTMACHUNGSVERMERK:

DIE ÄNDERUNG WURDE ORTSÜBLICH DURCH Anschlag an der Amtstafel AM 13.12.89 BEKANNT GEMACHT.

i.A. Weilhart
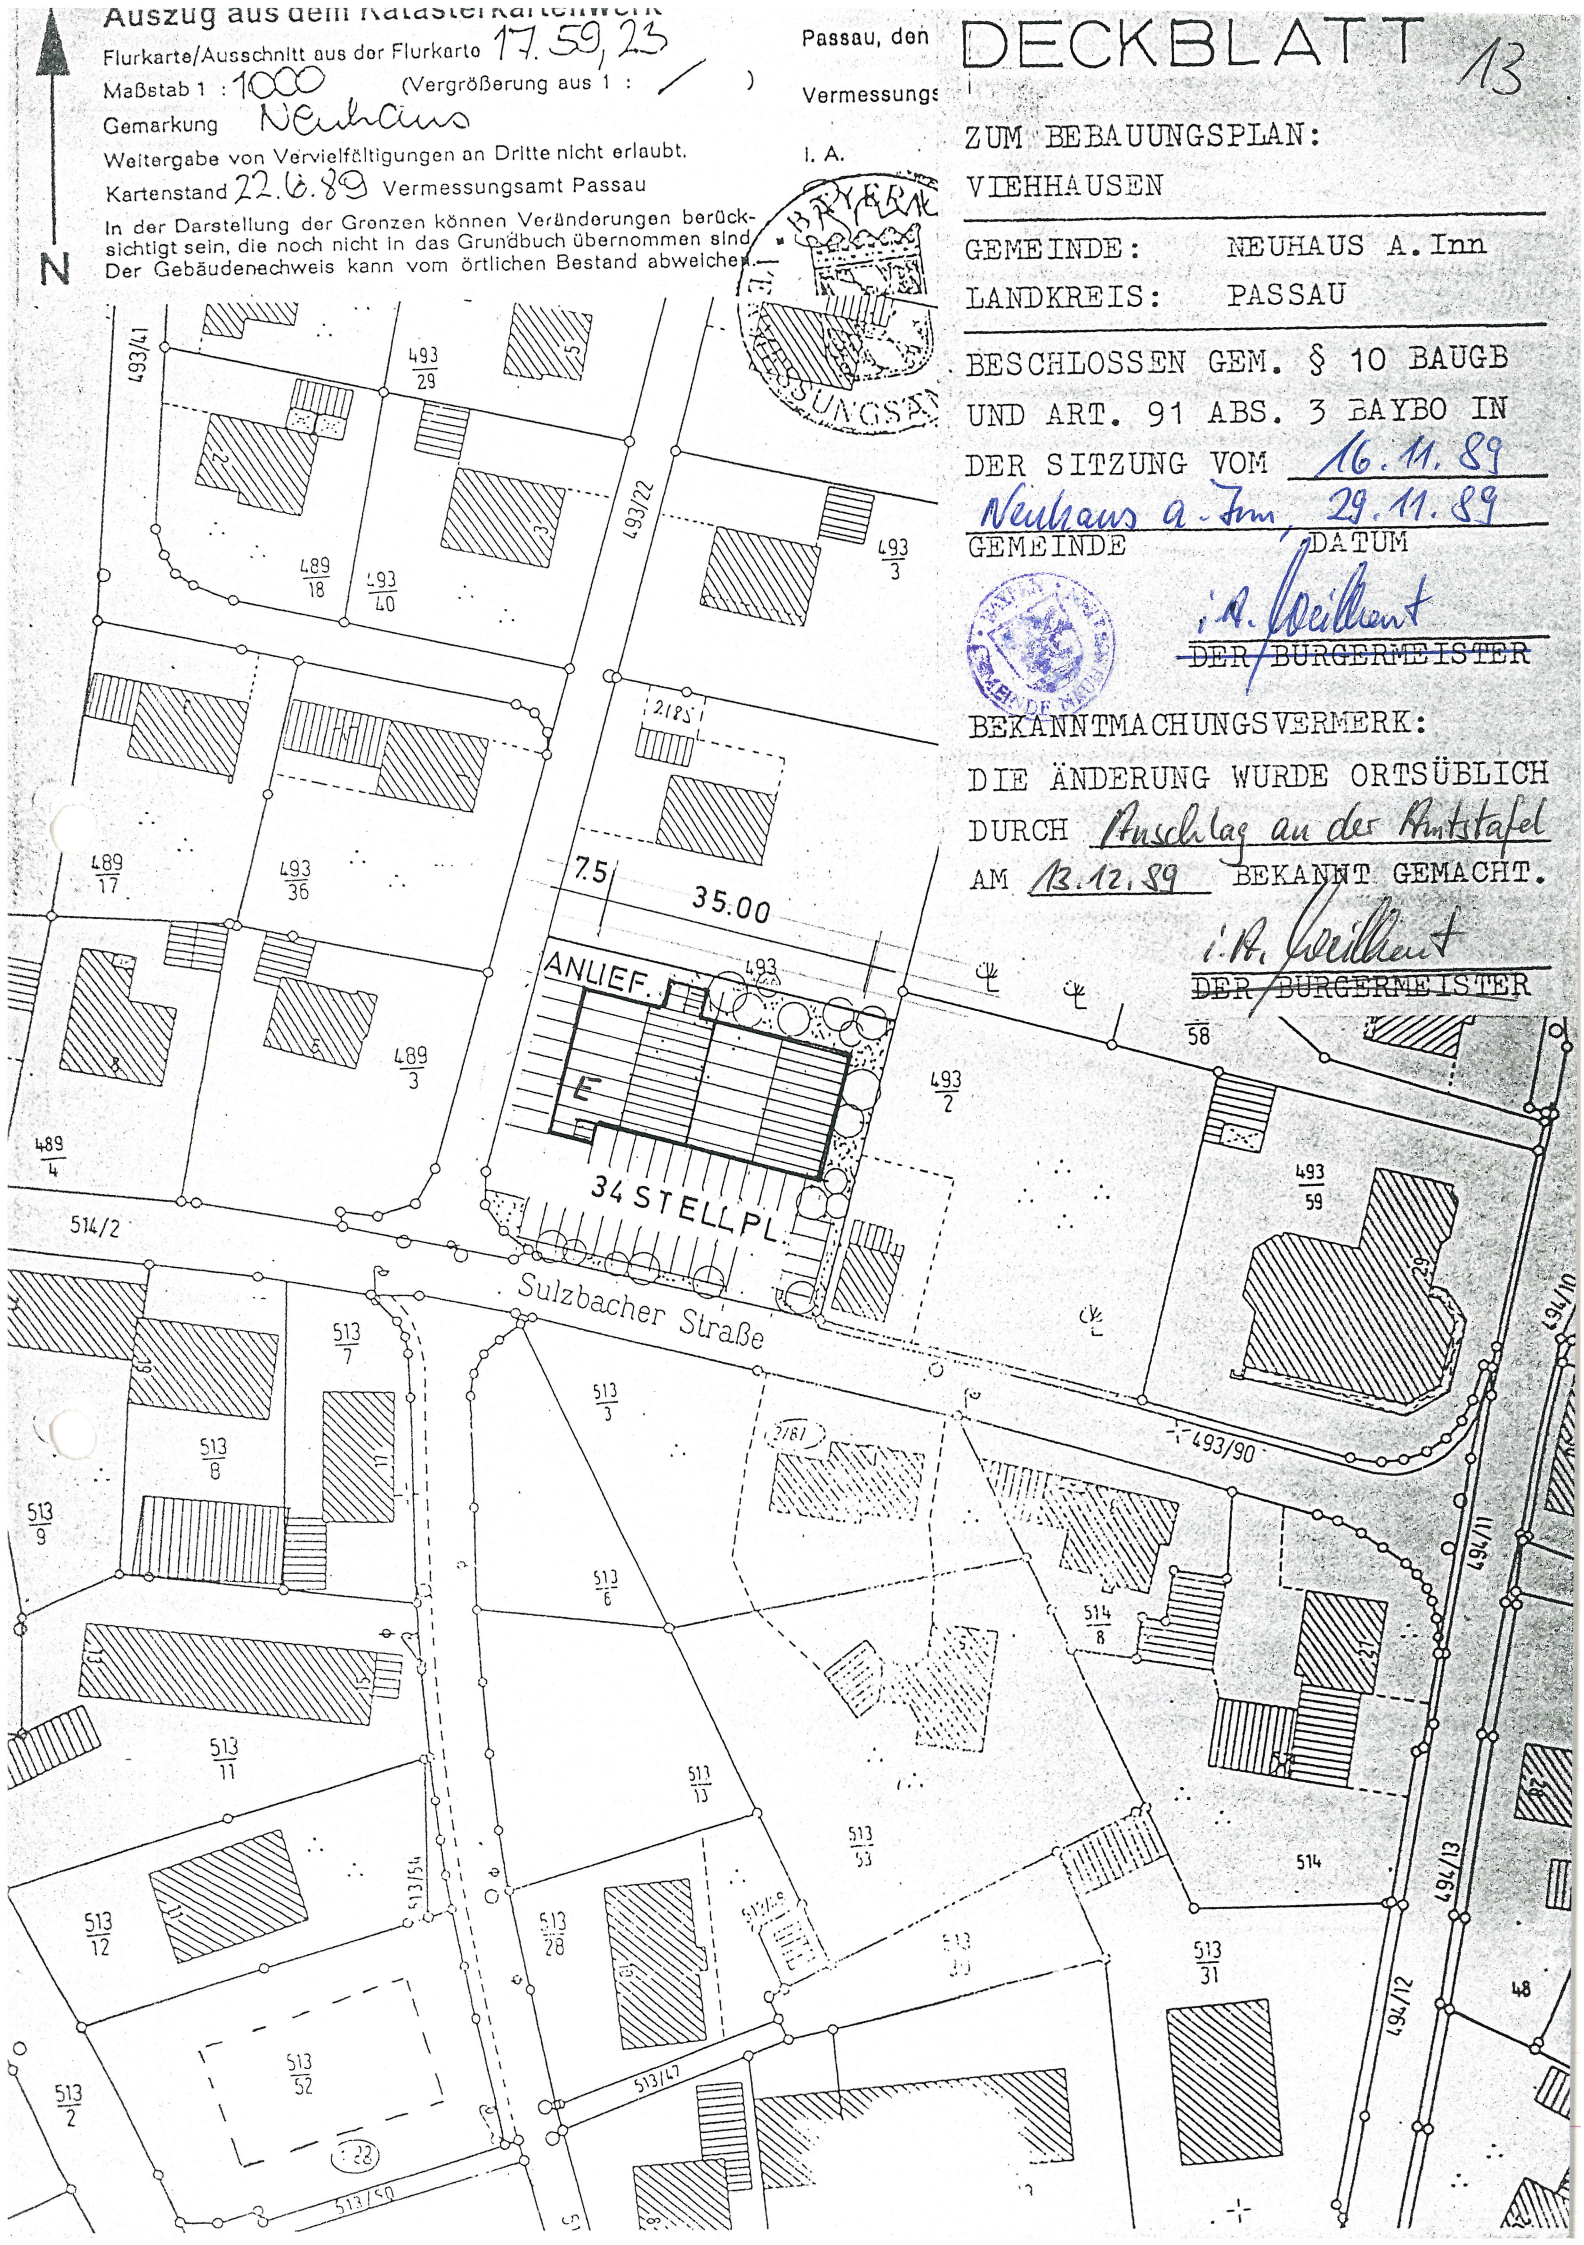
~~DER BÜRGERMEISTER~~