

Gestattungsvertrag

zwischen dem

Markt Untergriesbach, Marktplatz 24, 94107 Untergriesbach

und

Herrn Bernd Fischl, Gottsdorfer Straße 7, 94107 Untergriesbach

-
1. Der Markt Untergriesbach gestattet dem oben genannten Vertragspartner zur Ableitung seines Solarstromes aus der Anlage Gewerbering 2, Flur-Nr. 1432 bzw. 1432/3 die Erschließungsstraße Gewerbering im Bereich der Trafo-Station auf Flur-Nr. 1431/6 zu queren.
 2. Die Querung hat mittels eines Leerrohres und Pressung zu erfolgen.
 3. Die Pressung muß in einer Tiefe von ca. 1 m durchgeführt werden, der Leerrohrinnendurchmesser soll 100 mm nicht überschreiten.
 4. Während der Bauarbeiten im Bereich der Gemeindestraßen ist der Vertragspartner für die Verkehrssicherheit zuständig.
 5. Vor Beginn der Pressung hat sich der Vertragspartner über bereits verlegte Leitungen wie Strom, Telefon, Wasser- und Gasleitungen zu erkundigen
 6. Für Beschädigungen an bereits verlegten Leitungen, Grenzzeichen, Verkehrseinrichtungen übernimmt der Markt Untergriesbach keine Haftung.
Falls bei den Bauarbeiten Grenzzeichen verletzt werden oder abhanden kommen, müssen diese auf Kosten des Vertragspartners wieder hergestellt werden.
 7. Der ursprüngliche Zustand des Banketts der Straße und des öffentlichen Grünstreifens ist unverzüglich nach den Grabarbeiten wieder herzustellen.
 8. Für Beschädigungen Dritter an der geplanten Leitung übernimmt der Markt Untergriesbach keine Haftung.
 9. Spätestens nach vier Wochen nach Fertigstellung der Leitung sind dem Bauamt Bestandspläne im Maßstab 1:1000 über den Verlauf der Leitung mit Maßangaben von Gebäudekante oder der Teerkante aus, Leitungsdimension und Verlegungstiefe vorzulegen.
 10. Für Wartung und Unterhalt der Leitung ist Herr Fischl und seine Rechtsnachfolger zuständig.

11. Falls bei einem Ausbau der Straße, Neuverlegung der Wasserleitung und Kanäle, die Leitung hinderlich ist, und eine Neuverlegung oder Umlegung erforderlich wird, hat die Kosten hierfür der Vertragspartner zu tragen.
12. Dieser Vertrag ist zweifach gleichlautend gefertigt.
13. Jede der Vertragsparteien erhält eine Ausfertigung.
14. Der beiliegende Lageplan ist Bestandteil des Vertrages.

Untergriesbach, den 30. September 2009
MARKT UNTERGRIESBACH


.....
Duschl, 1. Bürgermeister


.....
Bernd Fischl


**GbR Fischl Bernd und
Scharrer Andreas**
D-94107 Untergriesbach, Gottsdorfer Str. 5
Tel.: 0049 - (0) 85 93 / 90 08-0 • Fax: 90 08-90
e-mail: info@scharrer-konfektion.de

Markt Untergriesbach

Bauamt

R: 4624229

H: 5383368

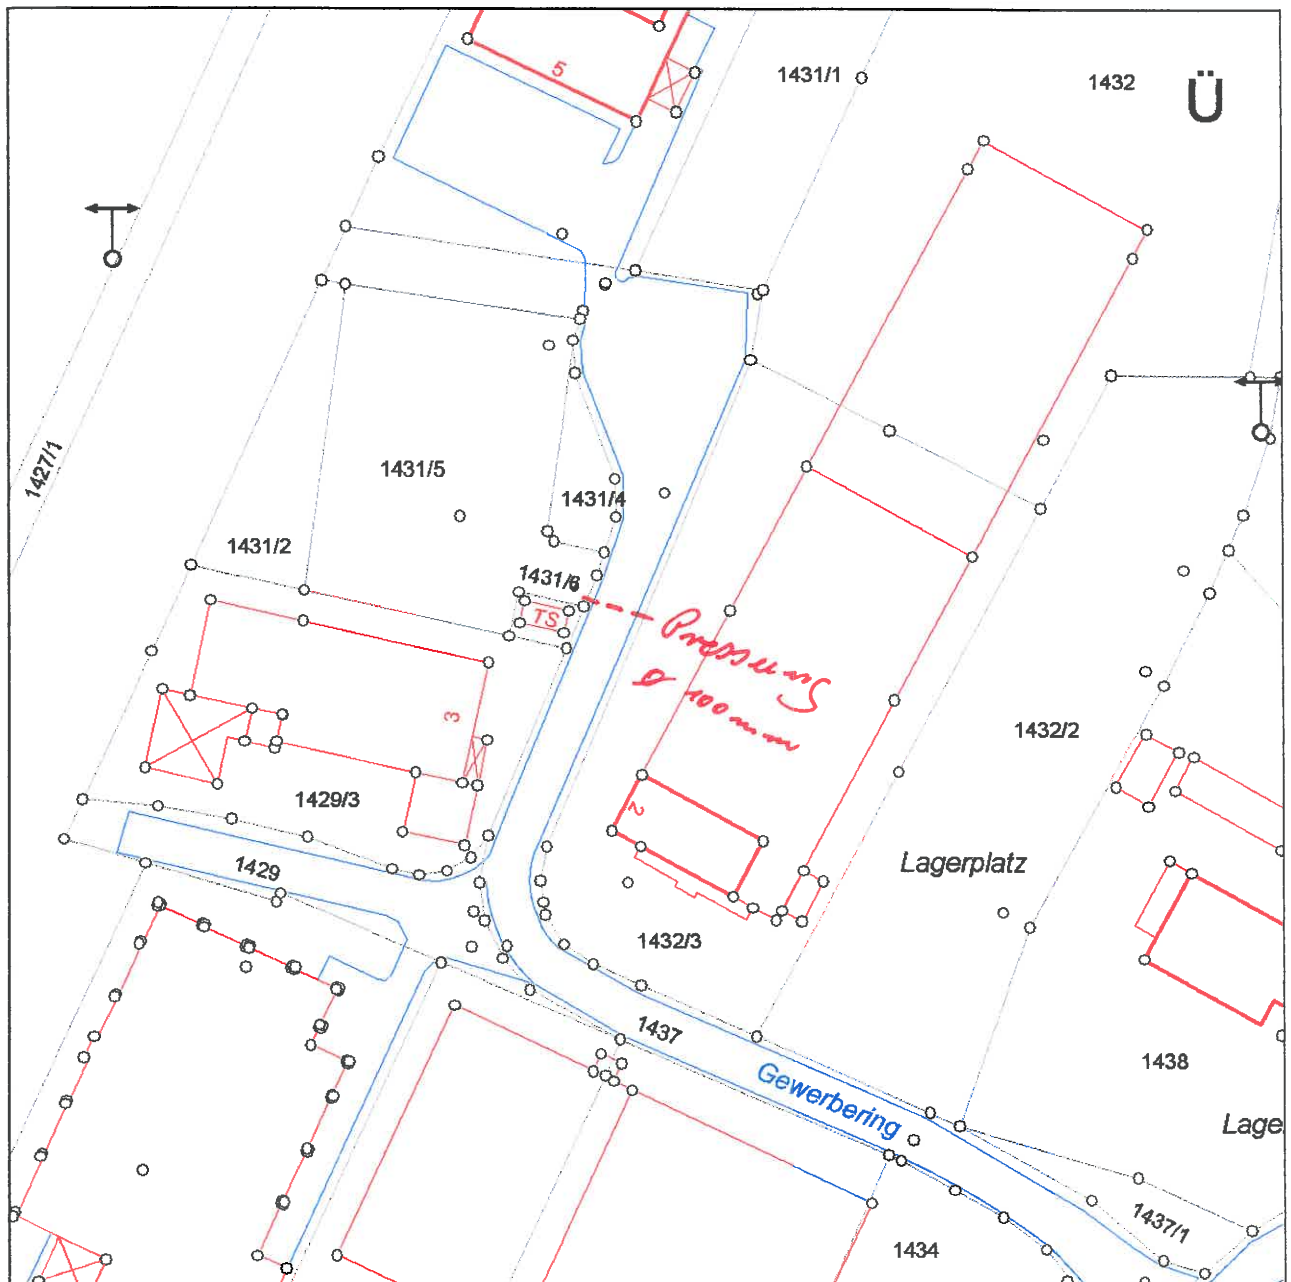

R: 4624060

H: 5383199

Maßstab 1 : 1000

**Kein amtlicher Auszug
aus dem Liegenschaftskataster**

Erstellungsdatum: Mittwoch, 30.09.2009

Erstellt durch: Fritz Wilhelm