

Markt Untergriesbach
Marktplatz 24, 94107 Untergriesbach
Telefon: 0 85 93 / 90 09-0
Telefax: 0 85 93 / 90 09-30
E-mail: info@untergriesbach.bayern.de

Abdruck

Re.-Nr. 51/2012

Bei Anfragen, Zahlungen usw. bitte Re.-Nr. angeben

Herrn
Johann Kristl
Höhenberg 1
94107 Untergriesbach

Bankverbindungen:

Sparkasse Untergriesbach
(BLZ 740 500 00) Kto.-Nr. 360 016
IBAN: DE87 7405 0000 0000 3600 16 SWIFT-BIC: BYLADEM1PAS
Raiffeisenbank i.Südl.Bayer.Wald eG
(BLZ 740 667 49) Kto.-Nr. 25 07 030
IBAN: DE87 7406 6749 0002 5070 30 SWIFT-BIC: GENODEF1HZN
Postbank München
(BLZ 700 100 80) Kto.-Nr. 66 222-804
IBAN: DE79 7001 0080 0066 2228 04 SWIFT-BIC: PBNKDEFF

St.Nr. 153/114/50198
USt-IdNr. DE 130964970

RECHNUNG

Untergriesbach, den 22.05.2012

Grundsteuer A (f. land- u. forstw. Betriebe)	€
Grundsteuer B (für Grundsteuer)	€
Gewerbesteuer	€
Abwasserabgabe	€
Wassergebühren	€
Kanalgebühren	€
Fremdenverkehrsbeitrag	€
Hundesteuer	€
Verwaltungsgebühren	€
Standesamtl. Gebühren	€
Mieten / Pachten	€
Fäkalschlamm-Gebühren	€
Bauschuttdeponie-Gebühren	€
Feldgeschworenenvergütung	€
Mahngebühren / Säumniszuschläge / Porto	€
Gestattungsvertrag	50,00 €
	€
	€
	€
	€
Gesamt	50,00 €

Markt Untergriesbach

Unterschrift und Amtsbezeichnung

Die Zahlung wird unter Angabe der rechts oben angegebenen Rechnungsnummer auf die oben erwähnten Konten erbeten. Die Gebühr(en) ist/sind innerhalb von 14 Tagen nach Erhalt der Kostenrechnung zu entrichten.
Bei nicht rechtzeitiger Zahlung wird kostenpflichtig gemahnt und der Schuldbetrag eingezogen.

MARKT UNTERGRIESBACH

Landkreis Passau

Markt Untergriesbach – Postfach 1007 – 94105 Untergriesbach



Markt Untergriesbach
Marktplatz 24
94107 Untergriesbach

Telefon: 08593 / 90 09-0
Fax: 08593 / 90 09-30
Email: poststelle@untergriesbach.bayern.de
Internet: www.untergriesbach.de

Gestattungsvertrag

Zwischen dem

Markt Untergriesbach, Marktplatz 24, 94107 Untergriesbach

und

Herrn Johann Kristl, Höhenberg 1, 94107 Untergriesbach

wird folgendes vereinbart:

1. Der Markt Untergriesbach gestattet dem oben genannten Vertragspartner im Straßengrund auf Fl.Nr. 2129, im öffentlichen Wald- und Feldweg Fl.Nr. 2224, 2549 und 2560, Gemarkung Gottsdorf eine Wasserleitung 1¼ Zoll an der im beiliegenden Lageplan gekennzeichneten Stellen zu verlegen.
2. Vor Beginn der Bauarbeiten hat sich der Vertragspartner über den Verlauf bereits verlegter Leitungen wie Strom-, Telekom-, Wasser- und Kanalleitungen zu erkundigen.
3. Für die Verkehrssicherung während der Bauzeit ist der Vertragspartner zuständig.
4. Für die Beschädigungen an bereits verlegten Leitungen übernimmt der Markt Untergriesbach keine Haftung.
5. Der ursprüngliche Zustand des Geländes und der Straße ist unverzüglich nach der Verlegung der Leitungen durch den Vertragspartner auf eigene Kosten wiederherzustellen.
6. Der Straßengrund wird nach den Bauarbeiten bzw. nach der Gewährleistung (2 Jahre) durch das Bauamt des Marktes Untergriesbach abgenommen. Sollten sich hier Setzungen ergeben, ist der Vertragspartner in der Pflicht, diese Setzungen nachzuarbeiten.
7. Für die Wartung und Unterhaltung der Leitung ist der Vertragspartner bzw. dessen jeweiliger Rechtsnachfolger verantwortlich.

Öffnungszeiten:

Wir sind für Sie da:

Montag - Freitag

Mo / Di / Do

08:00 – 12:00 Uhr

14:00 – 16:00 Uhr

St.Nr. 153/114/50198

USt.IdNr. DE 130964970

Bankverbindung:

Sparkasse Untergriesbach (BLZ 740 500 00) Kto.-Nr. 360 016

IBAN: DE87 7405 0000 0000 3600 16 SWIFT-BIC: BYLADEM1PAS

Raiffeisenbank i. Südl. Bayer. Wald eG (BLZ 740 667 49) Kto.-Nr. 2 507 030

IBAN: DE87 7406 6749 0002 5070 30 SWIFT-BIC: GENODEF1HZN

Postbank München (BLZ 700 100 80) Kto.-Nr. 66 222 804

IBAN: DE79 7001 0080 0066 2228 04 SWIFT-BIC: PBNKDEFF

8. Für Beschädigungen Dritter an der Leitung übernimmt der Markt Untergriesbach keine Haftung.
9. Grenzzeichen die bei den Grabarbeiten beschädigt werden oder abhandenkommen, müssen auf Kosten des Vertragspartners hergestellt werden.
10. Falls bei einem Ausbau der Straße, Erneuerung der öffentlichen Wasserleitung oder Kanalbau, die private Wasserleitung hinderlich ist, muss dieses auf Kosten des Vertragspartners verlegt bzw. ausgebaut werden.
11. Unverzüglich nach Beendigung der Bauarbeiten ist der Vertragspartner verpflichtet, einen Bestandsplan Maßstab 1:1000 mit Maßangaben zu Grenzsteinen oder einen anderen fixen Punkt, mit Angabe über Rohrdimension und Verlegetiefe im Bauamt des Marktes Untergriesbach abzugeben.
12. Circa eine Woche vor Beginn der Arbeiten ist das gemeindliche Bauamt des Marktes Untergriesbach über den genauen Beginn des Baubeginns zu unterrichten.
13. Dieser Vertrag ist zweifach gleichlautend gefertigt. Die Vertragspartner erhalten je eine Ausfertigung.
14. Der beiliegende Lageplan ist Bestandteil dieses Vertrages.
15. Für diesen Gestattungsvertrag wird eine Gebühr von 50,00 € festgesetzt.

Untergriesbach, den 22.05.2012


MARKT UNTERGRIESBACH



Hermann Duschl
1. Bürgermeister



Johann Kristl

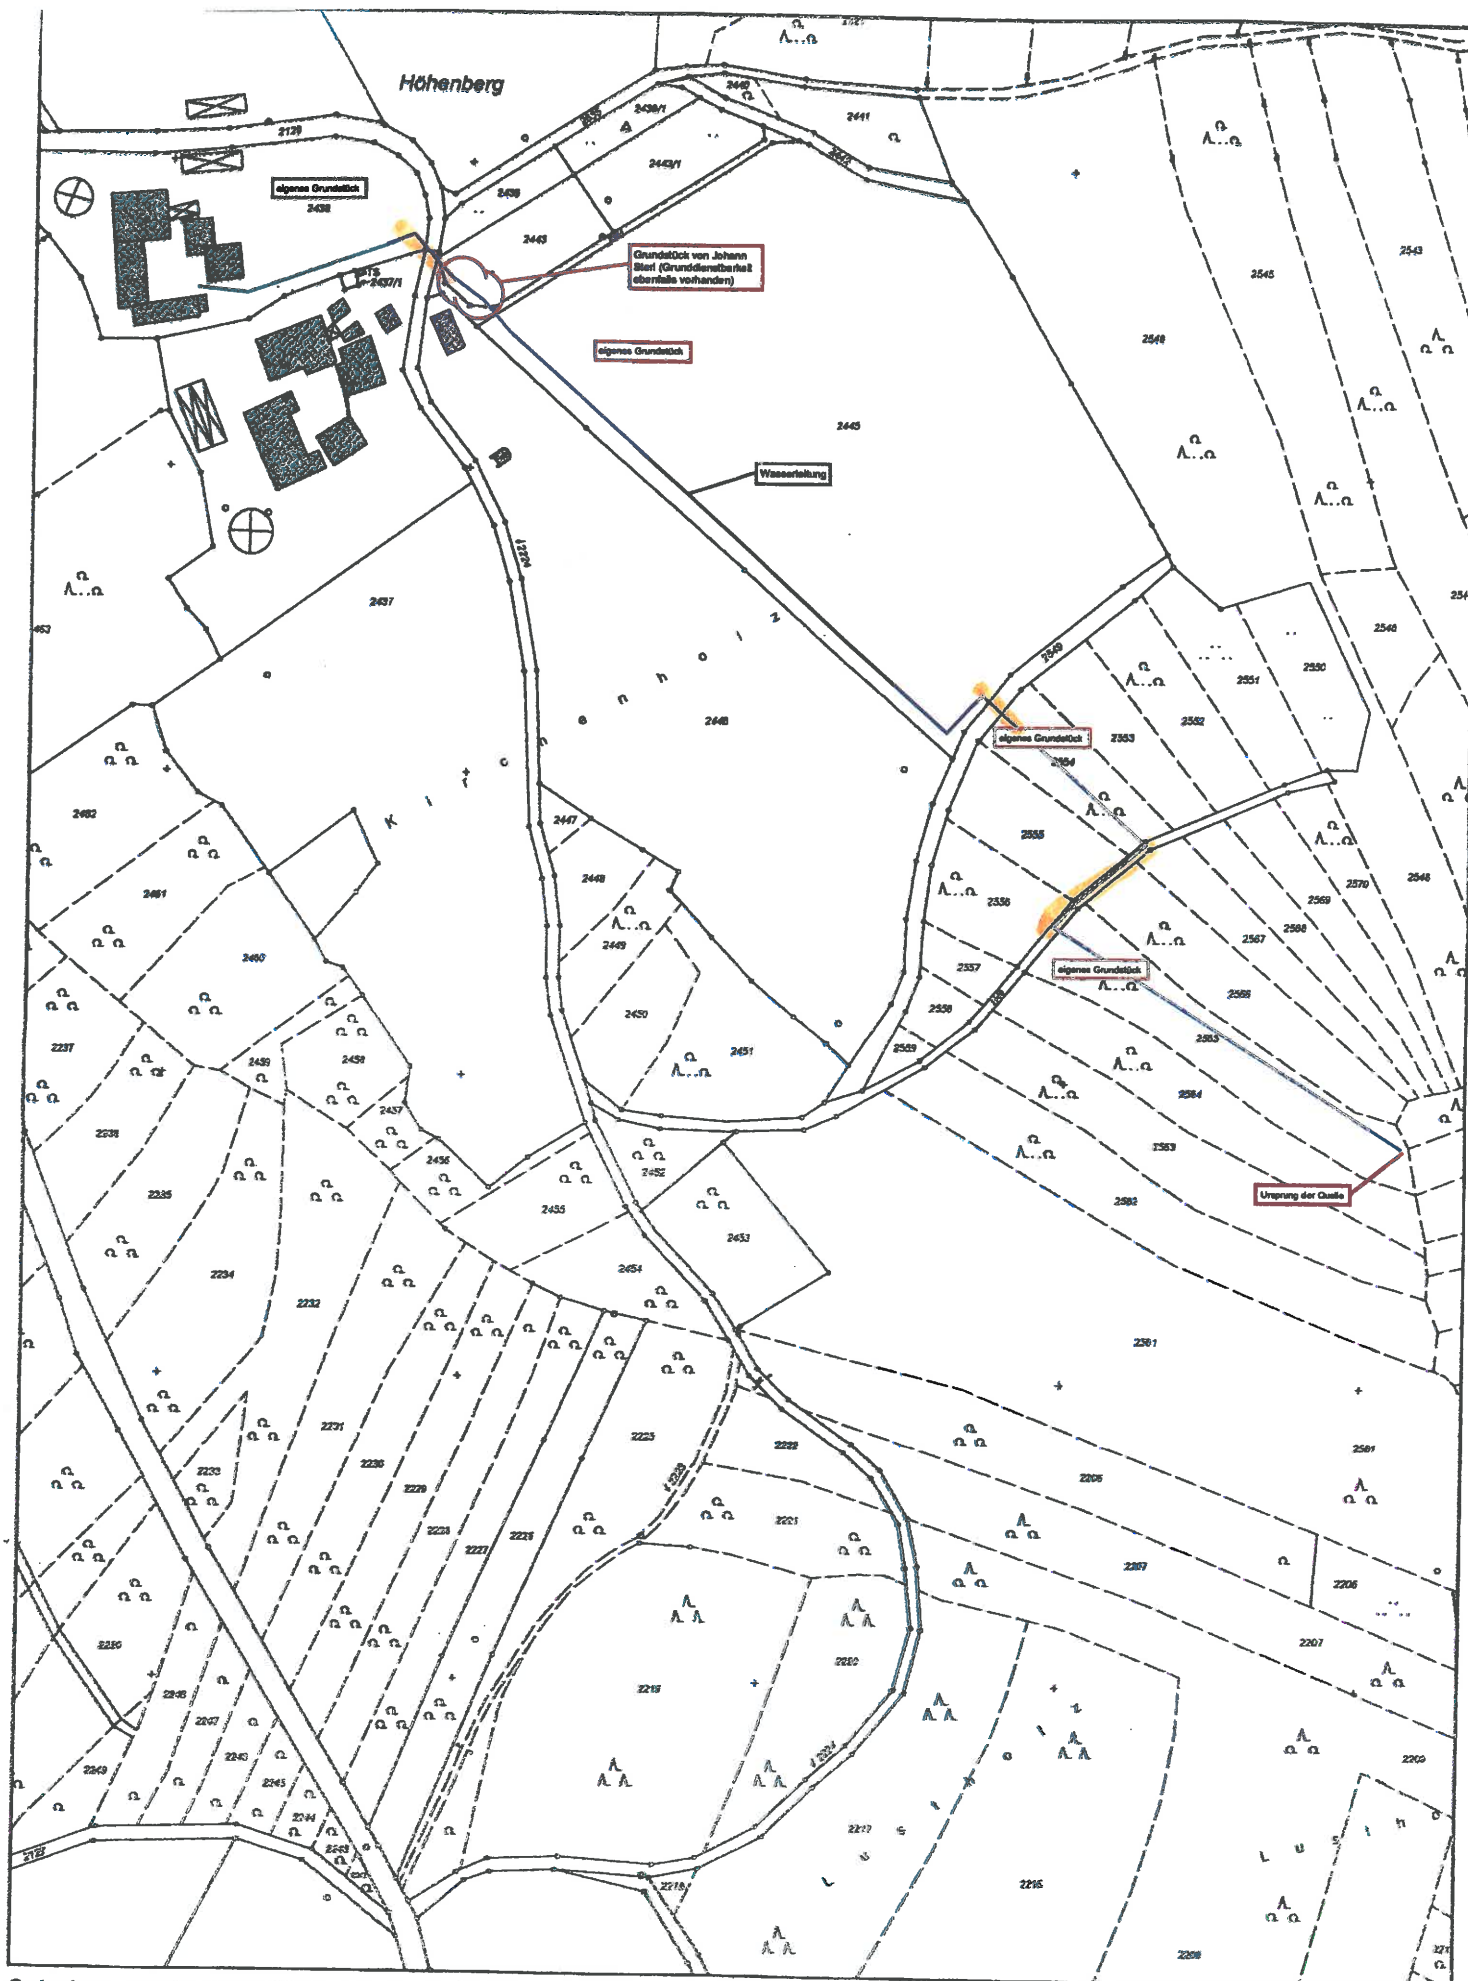

Gedruckt von kerberB auf PCAZUB12 an Brother HL-5250DN series am 20.03.2012 um 15:08.

Gemarkung(en): Gottsdorf (6337)

Projekt: default; Layout: STANDARD DIN A4 HOCHFORMAT

w³GEOportal

M = 1 : 2500

0 50 100 m