

MARKT UNTERGRIESBACH

Landkreis Passau

Markt Untergriesbach – Postfach 1007 – 94105 Untergriesbach



Markt Untergriesbach
Marktplatz 24
94107 Untergriesbach



Telefon:
Fax:
Email:
Internet:

08593 / 90 09-18
08593 / 90 09-30
hans-peter.lang@untergriesbach.bayern.de
www.untergriesbach.de

Gestattungsvertrag

Zwischen dem

Markt Untergriesbach, Marktplatz 24, 94107 Untergriesbach

und

Herrn Johann Greindl, Wesseslinden 2, 94107 Untergriesbach

wird folgendes vereinbart:

1. Der Markt Untergriesbach gestattet dem oben genannten Vertragspartner im Straßengrund der Gemeindestraße (Fl. Nr. 2572, Gemarkung Gottsdorf) eine Abwasserleitung DN 125 (5,08 Meter) an der im beiliegenden Lageplan gekennzeichneten Stelle zu verlegen.
2. Vor Beginn der Bauarbeiten hat sich der Vertragspartner über den Verlauf bereits verlegter Leitungen wie Strom-, Telekom-, Wasser- und Kanalleitungen zu erkundigen.
3. Für die Verkehrssicherung während der Bauzeit ist der Vertragspartner zuständig.
4. Für die Beschädigungen an bereits verlegten Leitungen übernimmt der Markt Untergriesbach keine Haftung.
5. Der ursprüngliche Zustand des Geländes und der Straße ist unverzüglich nach der Verlegung der Leitungen durch den Vertragspartner auf eigene Kosten wiederherzustellen.
6. Der Straßengrund wird nach den Bauarbeiten bzw. nach der Gewährleistung (2 Jahre) durch das Bauamt des Marktes Untergriesbach abgenommen. Sollten sich hier Setzungen ergeben, ist der Vertragspartner in der Pflicht, diese Setzungen nachzuarbeiten.
7. Für die Wartung und Unterhaltung der Leitung ist der Vertragspartner bzw. dessen jeweiliger Rechtsnachfolger verantwortlich.
8. Für Beschädigungen Dritter an der Leitung übernimmt der Markt Untergriesbach keine Haftung.

Öffnungszeiten:

Wir sind für Sie da:

Montag - Freitag

Mo / Di / Do

08:00 – 12:00 Uhr

14:00 – 16:00 Uhr

St.Nr. 153/114/50198

USt.IdNr. DE 130964970

Bankverbindung:

Sparkasse Untergriesbach (BLZ 740 500 00) Kto.-Nr. 360 016

IBAN: DE87 7405 0000 0000 3600 16 SWIFT-BIC: BYLADEM1PAS

Raiffeisenbank i. Südl. Bayer. Wald eG (BLZ 740 667 49) Kto.-Nr. 2 507 030

IBAN: DE87 7406 6749 0002 5070 30 SWIFT-BIC: GENODEF1HZN

Postbank München (BLZ 700 100 80) Kto.-Nr. 66 222 804

IBAN: DE79 7001 0080 0066 2228 04 SWIFT-BIC: PBNKDEFF

9. Grenzzeichen die bei den Grabarbeiten beschädigt werden oder abhandenkommen, müssen auf Kosten des Vertragspartners wiederhergestellt werden.
10. Falls bei einem Ausbau der Gemeindestraße, Erneuerung der Oberflächenentwässerung, die private Abwasserleitung hinderlich ist, muss diese auf Kosten des Vertragspartners verlegt bzw. ausgebaut werden.
11. Unverzüglich nach Beendigung der Bauarbeiten ist der Vertragspartner verpflichtet, einen Bestandsplan im Maßstab 1:1000 mit Maßangaben zu Grenzsteinen oder einen anderen fixen Punkt, mit Angabe über Rohrdimension und Verlegetiefe im Bauamt des Marktes Untergriesbach abzugeben.
12. Circa eine Woche vor Beginn der Bauarbeiten ist das gemeindliche Bauamt des Marktes Untergriesbach über den genauen Termin des Baubeginns zu unterrichten.
13. Dieser Vertrag ist zweifach gleichlautend gefertigt. Die Vertragspartner erhalten je eine Ausfertigung.
14. Der beiliegende Lageplan ist Bestandteil dieses Vertrages.
15. Für diesen Gestattungsvertrag wird eine Gebühr von 50,00 € festgesetzt.

Untergriesbach, den 14.11.2013


MARKT UNTERGRIESBACH



Hermann Duschl
1. Bürgermeister



Johann Greindl

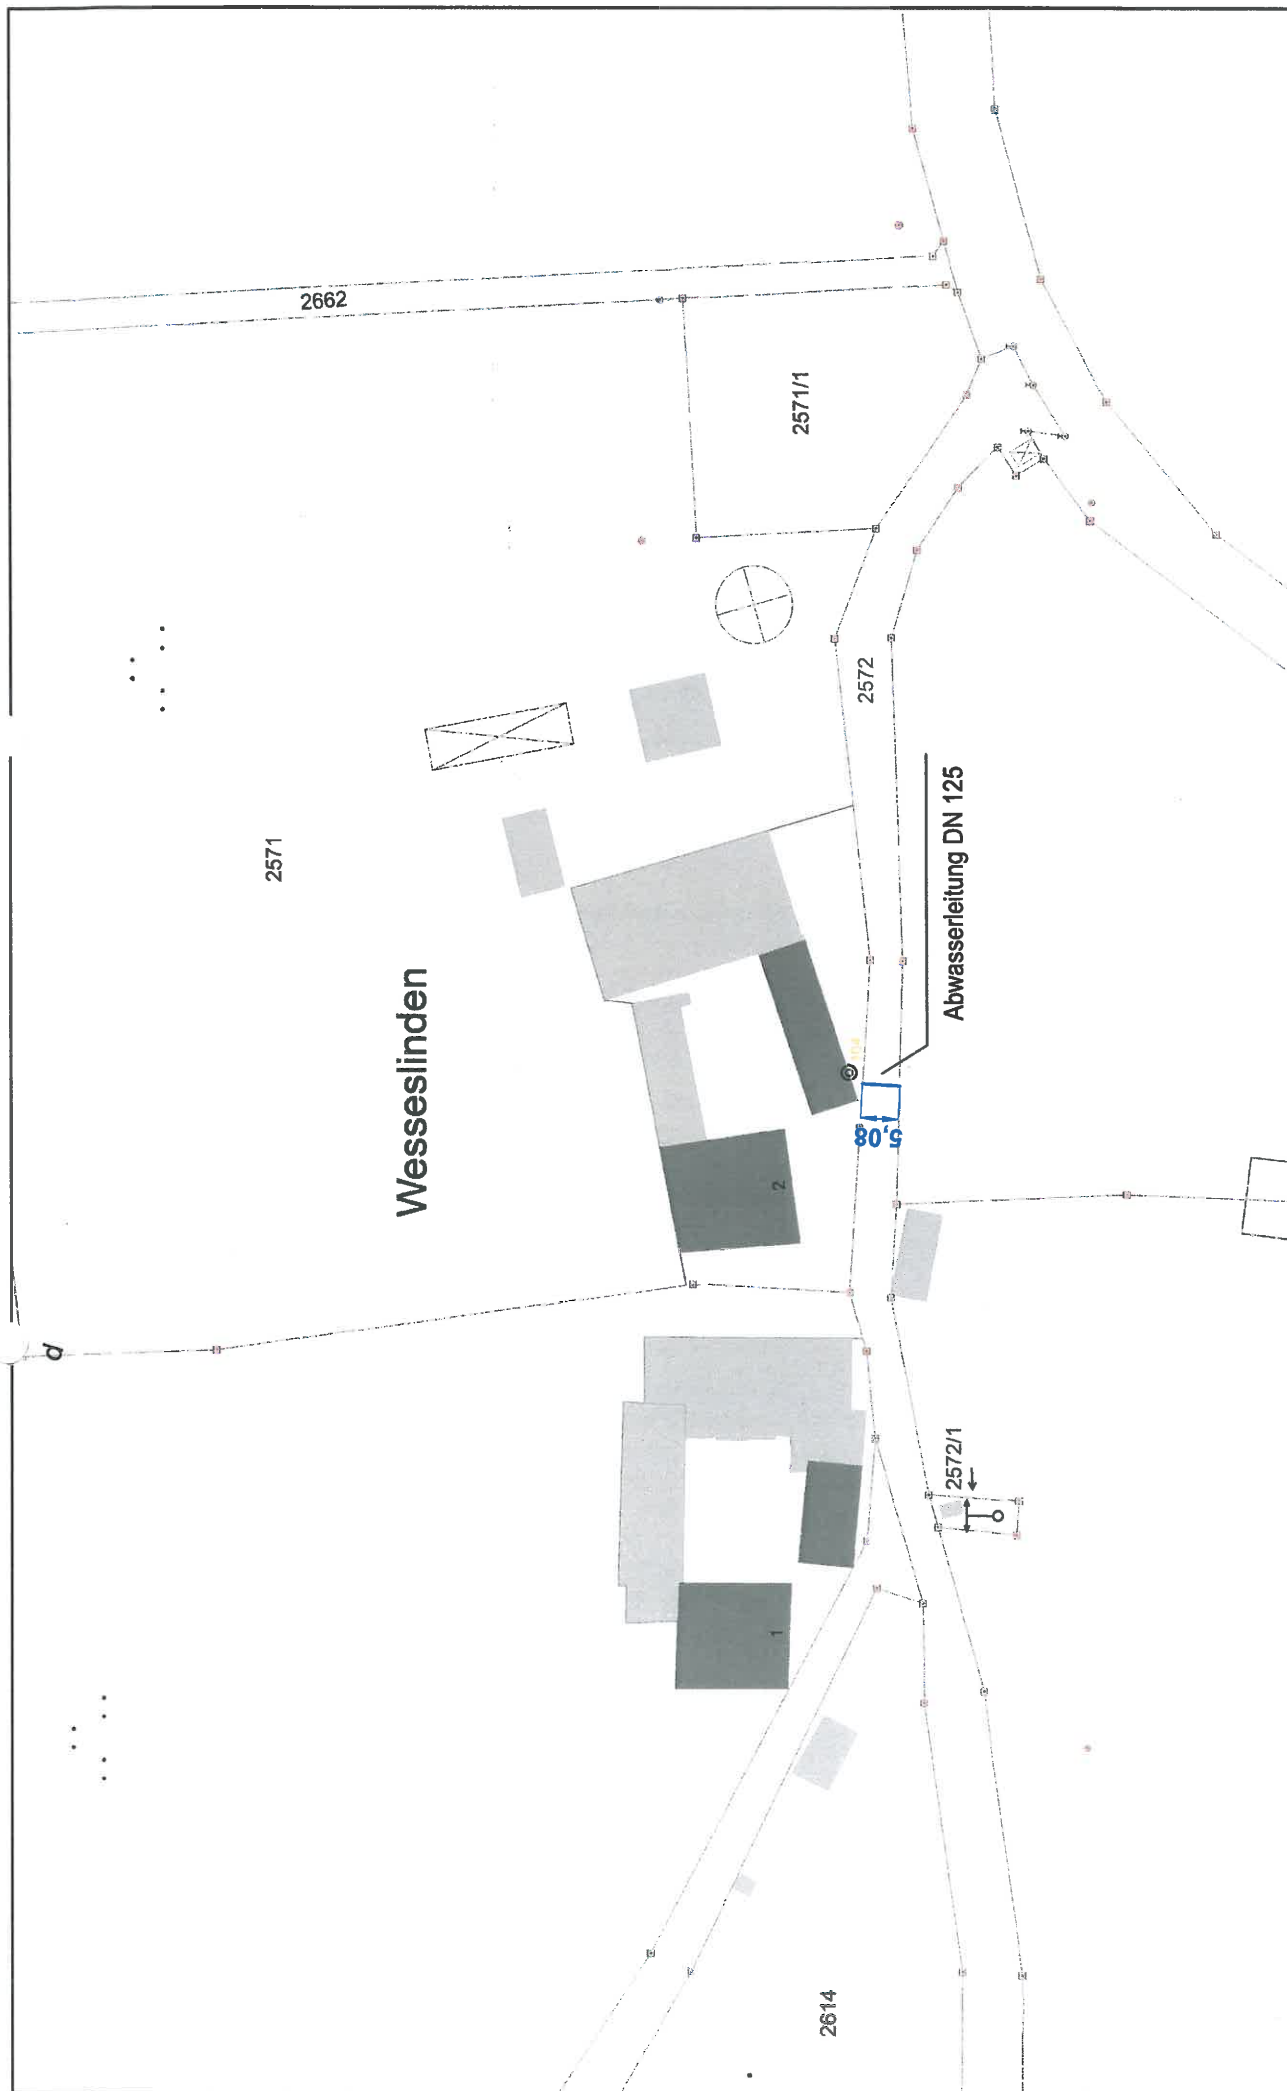

Zug aus dem Katasterkartenwerk
Ausschnitt aus der Flurkarte 21.68
Maßstab: 1:1000 (Vergrößerung aus 1:5000)
Ort: Gottsdorf
Abgabe von Vervielfältigungen an Dritte nicht erlaubt.
Stand: 77.89 Vermessungsamt Passau

Passau, den 7.7.1989
Vermessungsamt Passau
I. A.

Darstellung der Grenzen können Veränderungen berücksichtigt sein, die noch nicht in das Grundbuch übernommen sind.
Gebäudenechweis kann vom örtlichen Bestand abweichen.

Genehmigt

mit Bescheid vom
Nr. 21044/89

Passau,

Landratsamt:

Springer

Herr Erwin Moser
vom Bayer. Landesamt für Wasserwirtschaft
anerkannt unter der Nr. 02/049/95
als privater Sachverständiger in der
Wasserwirtschaft
für Kleinkläranlagen

Planfertigung Datum
Unterschrift d. 29.10.2017

ESLINDEN

gem. § 10 Abs. 1c VtSW


2571

2572

2571/1

2575

Abfallklasse D
Z.N. 2-55.32-399

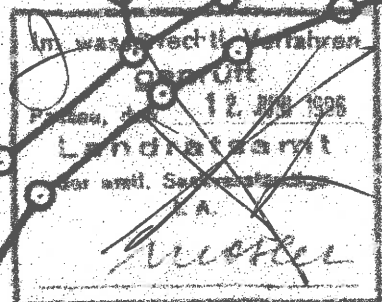

zum Wiesensack Flur 2673

MARKT UNTERGRIESBACH

Landkreis Passau

Markt Untergriesbach – Postfach 1007 – 94105 Untergriesbach

Herrn
Johann Greindl
Wesseslinden 2
94107 Untergriesbach



Markt Untergriesbach
Marktplatz 24
94107 Untergriesbach



Sachbearbeiter: Maria Lichtenauer
Telefon: 08593 / 90 09-26
Fax: 08593 / 90 09-30
Email: maria.lichtenauer@untergriesbach.bayern
Internet: www.untergriesbach.de
Datum 14.11.2013



Gestattungsvertrag für die Verlegung einer Abwasserleitung auf Fl. Nr. 2572, Gmkg. Gottsdorf

Anlage: Gestattungsvertrag 2-fach
Kostenrechnung

Sehr geehrter Herr Greindl,

anbei übersende ich Ihnen zwei Exemplare eines Gestattungsvertrages für die Verlegung einer Abwasserleitung DN 125 auf Fl. Nr. 2572, Gemarkung Gottsdorf.

Senden Sie uns bitte ein Exemplar innerhalb der nächsten Tage unterschrieben zurück.

Die angefallenen Kosten laut beiliegender Kostenrechnung in Höhe von 50,00 Euro überweisen Sie bitte innerhalb von zwei Wochen auf eines der Konten des Marktes Untergriesbach.

Mit freundlichen Grüßen

Lichtenauer
Bauamt

Öffnungszeiten:

Wir sind für Sie da:

Montag - Freitag

Mo / Di / Do

08:00 – 12:00 Uhr

14:00 – 16:00 Uhr

St.Nr. 153/114/50198

USt.IdNr. DE 130964970

Bankverbindung:

Sparkasse Untergriesbach (BLZ 740 500 00) Kto.-Nr. 360 016

IBAN: DE87 7405 0000 0000 3600 16 SWIFT-BIC: BYLADEM1PAS

Raiffeisenbank i. Süd. Bayer. Wald eG (BLZ 740 667 49) Kto.-Nr. 2 507 030

IBAN: DE87 7406 6749 0002 5070 30 SWIFT-BIC: GENODEF1HZN

Postbank München (BLZ 700 100 80) Kto.-Nr. 66 222 804

IBAN: DE79 7001 0080 0066 2228 04 SWIFT-BIC: PBNKDEFF

MARKT UNTERGRIESBACH

Markt Untergriesbach – Postfach 1007 – 94105 Untergriesbach

Markt Untergriesbach
Marktplatz 24
94107 UntergriesbachJohann Greindl
Wesseslinden 2
94107 UntergriesbachReferat:
Telefon:
Fax:
Email:
Internet:Maria Lichtenauer
08593 / 90 09-26
08593 / 90 09-30
maria.lichtenauer@untergriesbach.bayern.de
www.untergriesbach.de

Datum

14.11.2013

Rechnung Nr. 2013 - 156

Gestattungsvertrag

Menge	Einheit	Bezeichnung	EP	GP
1	pau	Gestattungsvertrag für die Verlegung einer Abwasserleitung DN 125 auf Fl.-Nr. 2572, Gemarkung Gottsdorf	50,00 EUR	50,00 EUR
Summe				50,00 EUR

Um Überweisung des Rechnungsbetrages auf eines der unten genannten Konten innerhalb zwei Wochen wird gebeten.

Öffnungszeiten:

Wir sind für Sie da:

Montag - Freitag

Mo / Di / Do

08:00 – 12:00 Uhr

14:00 – 16:00 Uhr

St.Nr. 153/114/50198

USt.IdNr. DE 130964970

Bankverbindung:

Sparkasse Untergriesbach (BLZ 740 500 00) Kto.-Nr. 360 016


IBAN: DE87 7405 0000 0000 3600 16 SWIFT-BIC: BYLADEM1PAS

Raiffeisenbank i. Südl. Bayer. Wald eG (BLZ 740 667 49) Kto.-Nr. 2 507 030

IBAN: DE87 7406 6749 0002 5070 30 SWIFT-BIC: GENODEF1HZN

Postbank München (BLZ 700 100 80) Kto.-Nr. 66 222 804

IBAN: DE79 7001 0080 0066 2228 04 SWIFT-BIC: PBNKDEFF

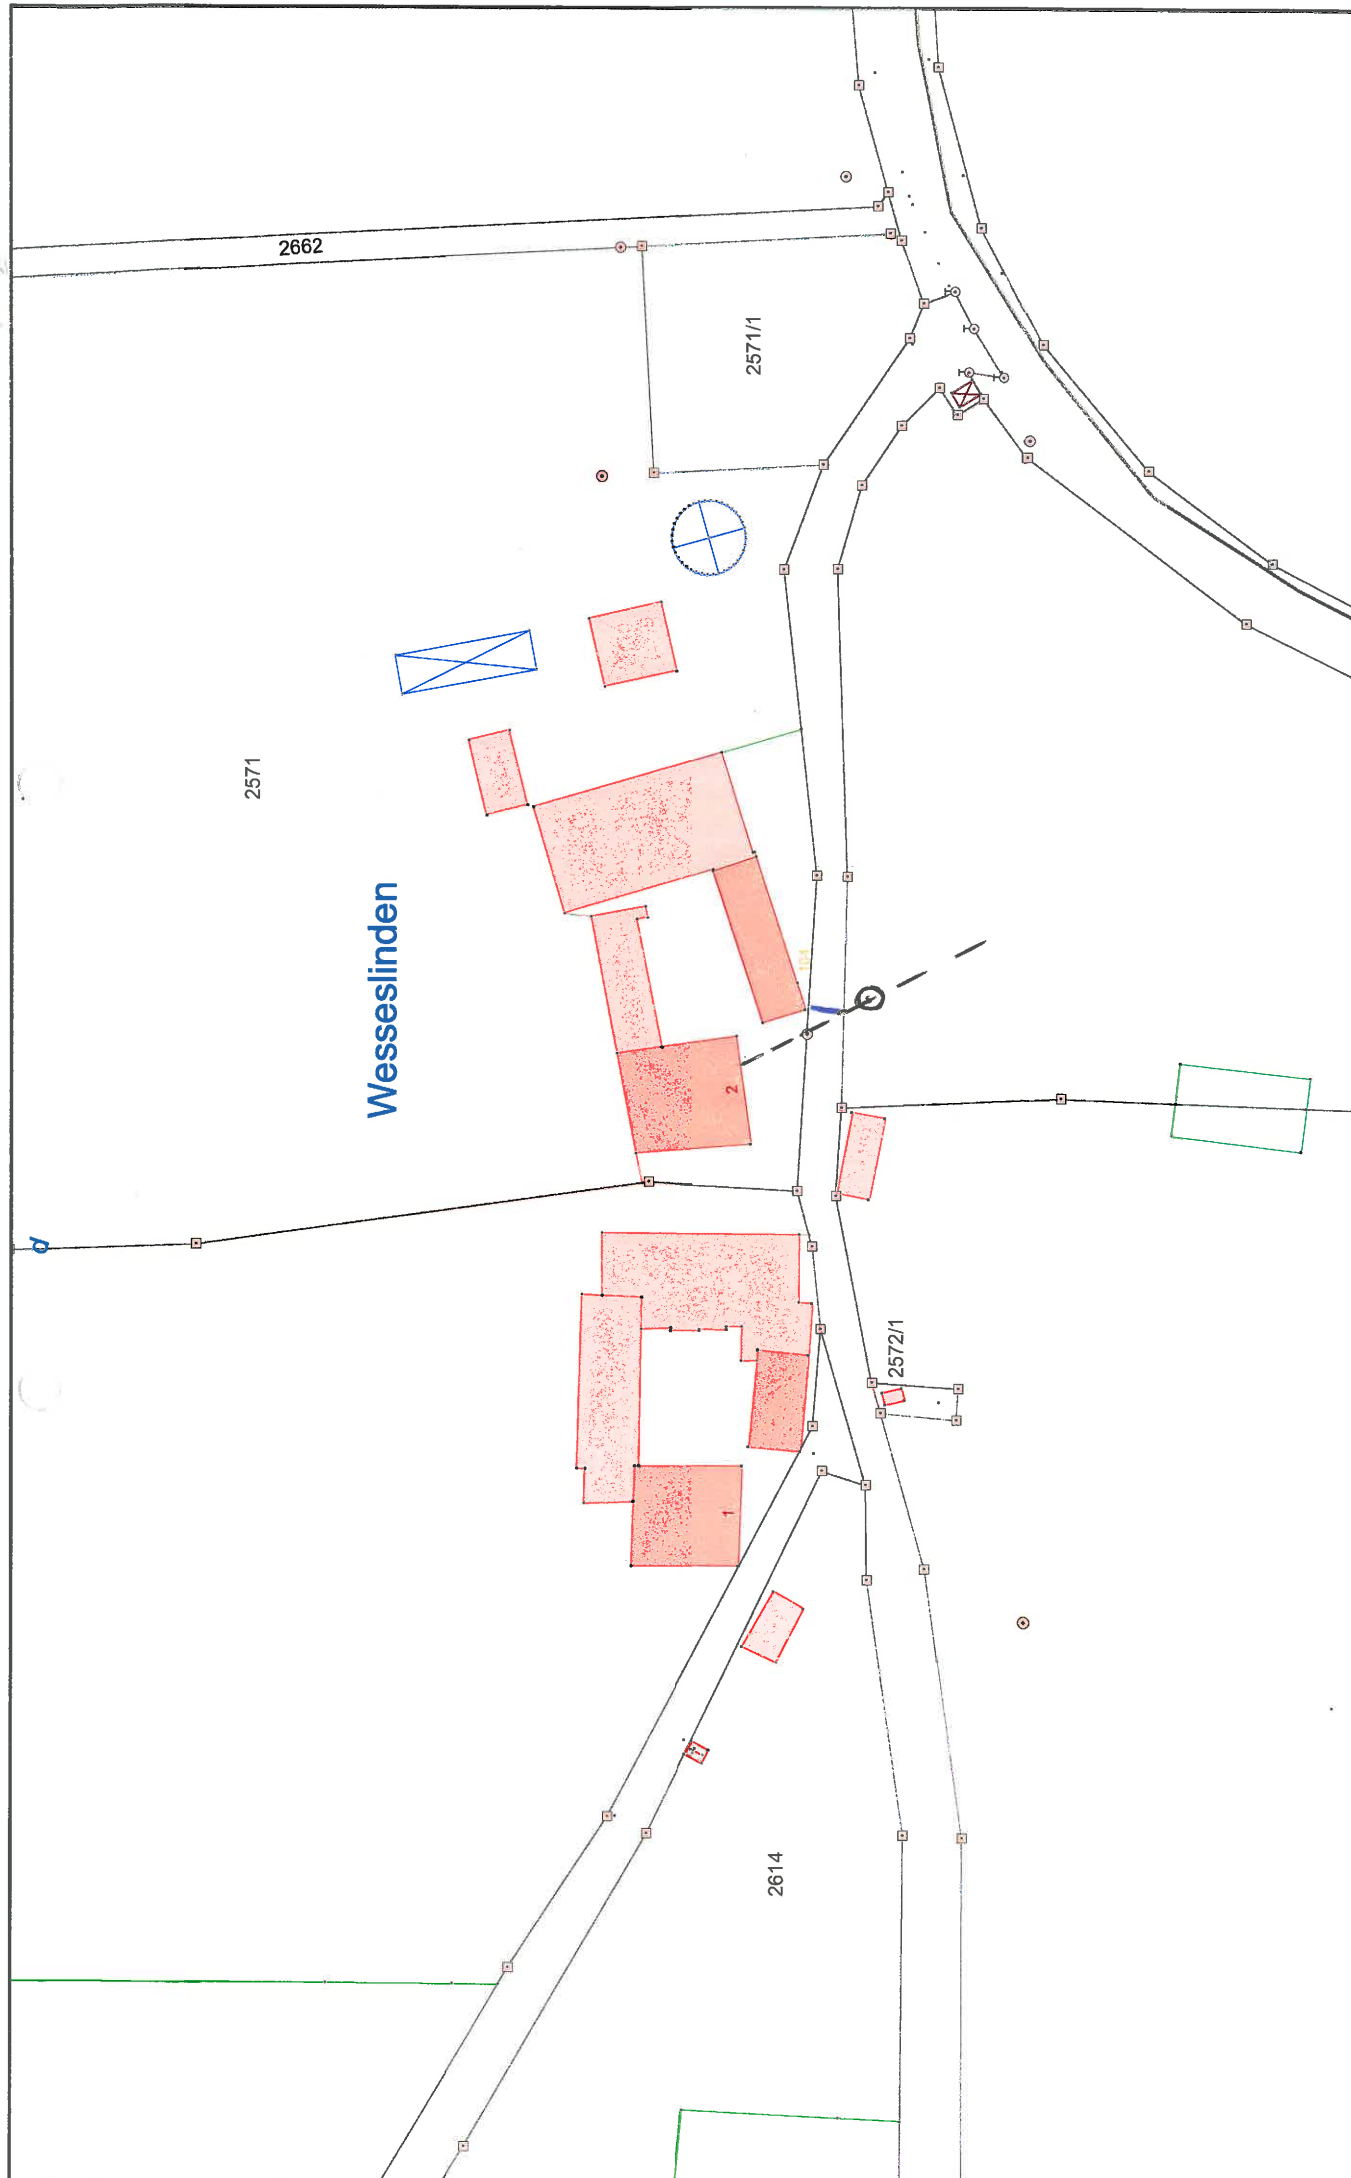



Gestattungsvertrag

Datum: 14.11.2013

Maßstab: 1:1.000

Markt Untergriesbach
Marktplatz 24
94107 Untergriesbach
Benutzer: touchbook